

Správa silnic Olomouckého kraje, příspěvková organizace

Středisko údržby Šumperk

Ztracená č.p.684, 788 13 Víkřovice

Tel. 583 215 403, e-mail: sumperk@ssok.cz

Bankovní spojení: KB Šumperk, č.úctu 739841/0100

**SART – stavby a rekonstrukce a.s.
Ing. Michaela Štábllová
Uničovská 2944/1B
787 01 Šumperk**

*Váš dopis zn./ze dne
Ing. Štábllová/6.5.2021*

*Naše značka
SSOK-ŠU 9927/2021
7.12.8/S5*

*Vyřizuje
Bc. Mandáček
731 604 925*

*Ve Víkřovicích dne
10.5.2021*

Věc: „Rekonstrukce inženýrských sítí Temenice“

Stavebník: Město Šumperk

stanovisko k projektové dokumentaci

Správa silnic Olomouckého kraje, p.o. Středisko údržby Šumperk obdržela projektovou dokumentaci rekonstrukce dopravního připojení pozemku p.č. 1327/3 (vlastnické právo Město Šumperk) k silnici III/36914 p.č. 1333/1 (vlastnické právo Olomoucký kraj) vše v k.ú. Horní Temenice, obec Šumperk v rámci stavby „**Rekonstrukce inženýrských sítí Temenice, SO 202 mostní objekty, propustky – místní komunikace, Oprava propustku u domu č.pop. 81, ul. Bohdíkovská, Šumperk**“.

Správa silnic Olomouckého kraje, p.o., Středisko údržby Šumperk, pověřena právem hospodaření se svěřeným majetkem Olomouckého kraje **souhlasí** s rekonstrukcí stávajícího dopravního připojení za následujících podmínek:

1. V případě propadu vozovky v místě napojení bude v rámci rekonstrukce připojení provedena oprava nivelety vozovky po celé délce připojení na šířku 1 m. V daném místě zohlednit zborcené kraje vozovky.
2. Pokud dojde k narušení obrusné vrstvy krajské komunikace při přeložce vodovodu, bude sepsána se stavebníkem nájemní smlouva a budou vydány podmínky pro opravu bodového zásahu v komunikaci.
3. Doplnění DZ **P2** na krajské komunikaci provede na základě vydaného stanovení místní úpravy provozu SSOK, SÚ Šumperk, cestmistrovství Víkřovice.
4. Při provádění prací na připojení dojde k omezení silničního provozu nad rámec běžného užívání – upozorňujeme zhotovitele na respektování ustanovení §25 odst. 6 písm. c bodu 3) zákona č. 13/1997 Sb. o pozemních komunikacích, v platném znění tj. **vyřízení povolení zvláštního užívání silnice – vydává MěÚ Šumperk, odbor**

dopravy a sepsání předávacího protokolu před zahájením prací se správním cestmistrem střediska Víkřřovice (Bc. Mandřák, tel. 731 604 925).

5. Práce budou provedeny mimo období zimní údržby komunikací, tj. mimo 1.11. – 31.3.
6. Po ukončení prací bude provedeno protokolární předání a na základě skutečného provedení stavby bude stanoven rozsah omezení užívání včetně případné jednorázové náhrady.
7. Stanovisko platí po dobu jednoho roku od data vydání.

Správa silnic Olomouckého kraje, p.o.
Lipenská 120, 779 00 Olomouc
Středisko údržby Šumperk
Ztracená 684, 788 13 Víkřřovice
-14-

Ing. Jiří F l a š a r
vedoucí technickosprávního úseku

Na vědomí: MěÚ Šumperk, odbor dopravy


PRODLUŽENÍ PLATNOSTI STANOVISKA DO 1.4.2023.

1.4.2022

Správa silnic Olomouckého kraje, p.o.
Lipenská 120, 779 00 Olomouc
Středisko údržby Šumperk
Ztracená 684, 788 13 Víkřřovice
-14-

Oprava propustku u domu č.p. 81,
ul. Bohdíkovská, Šumperk

KOORDINAČNÍ SITUACE STAVBY

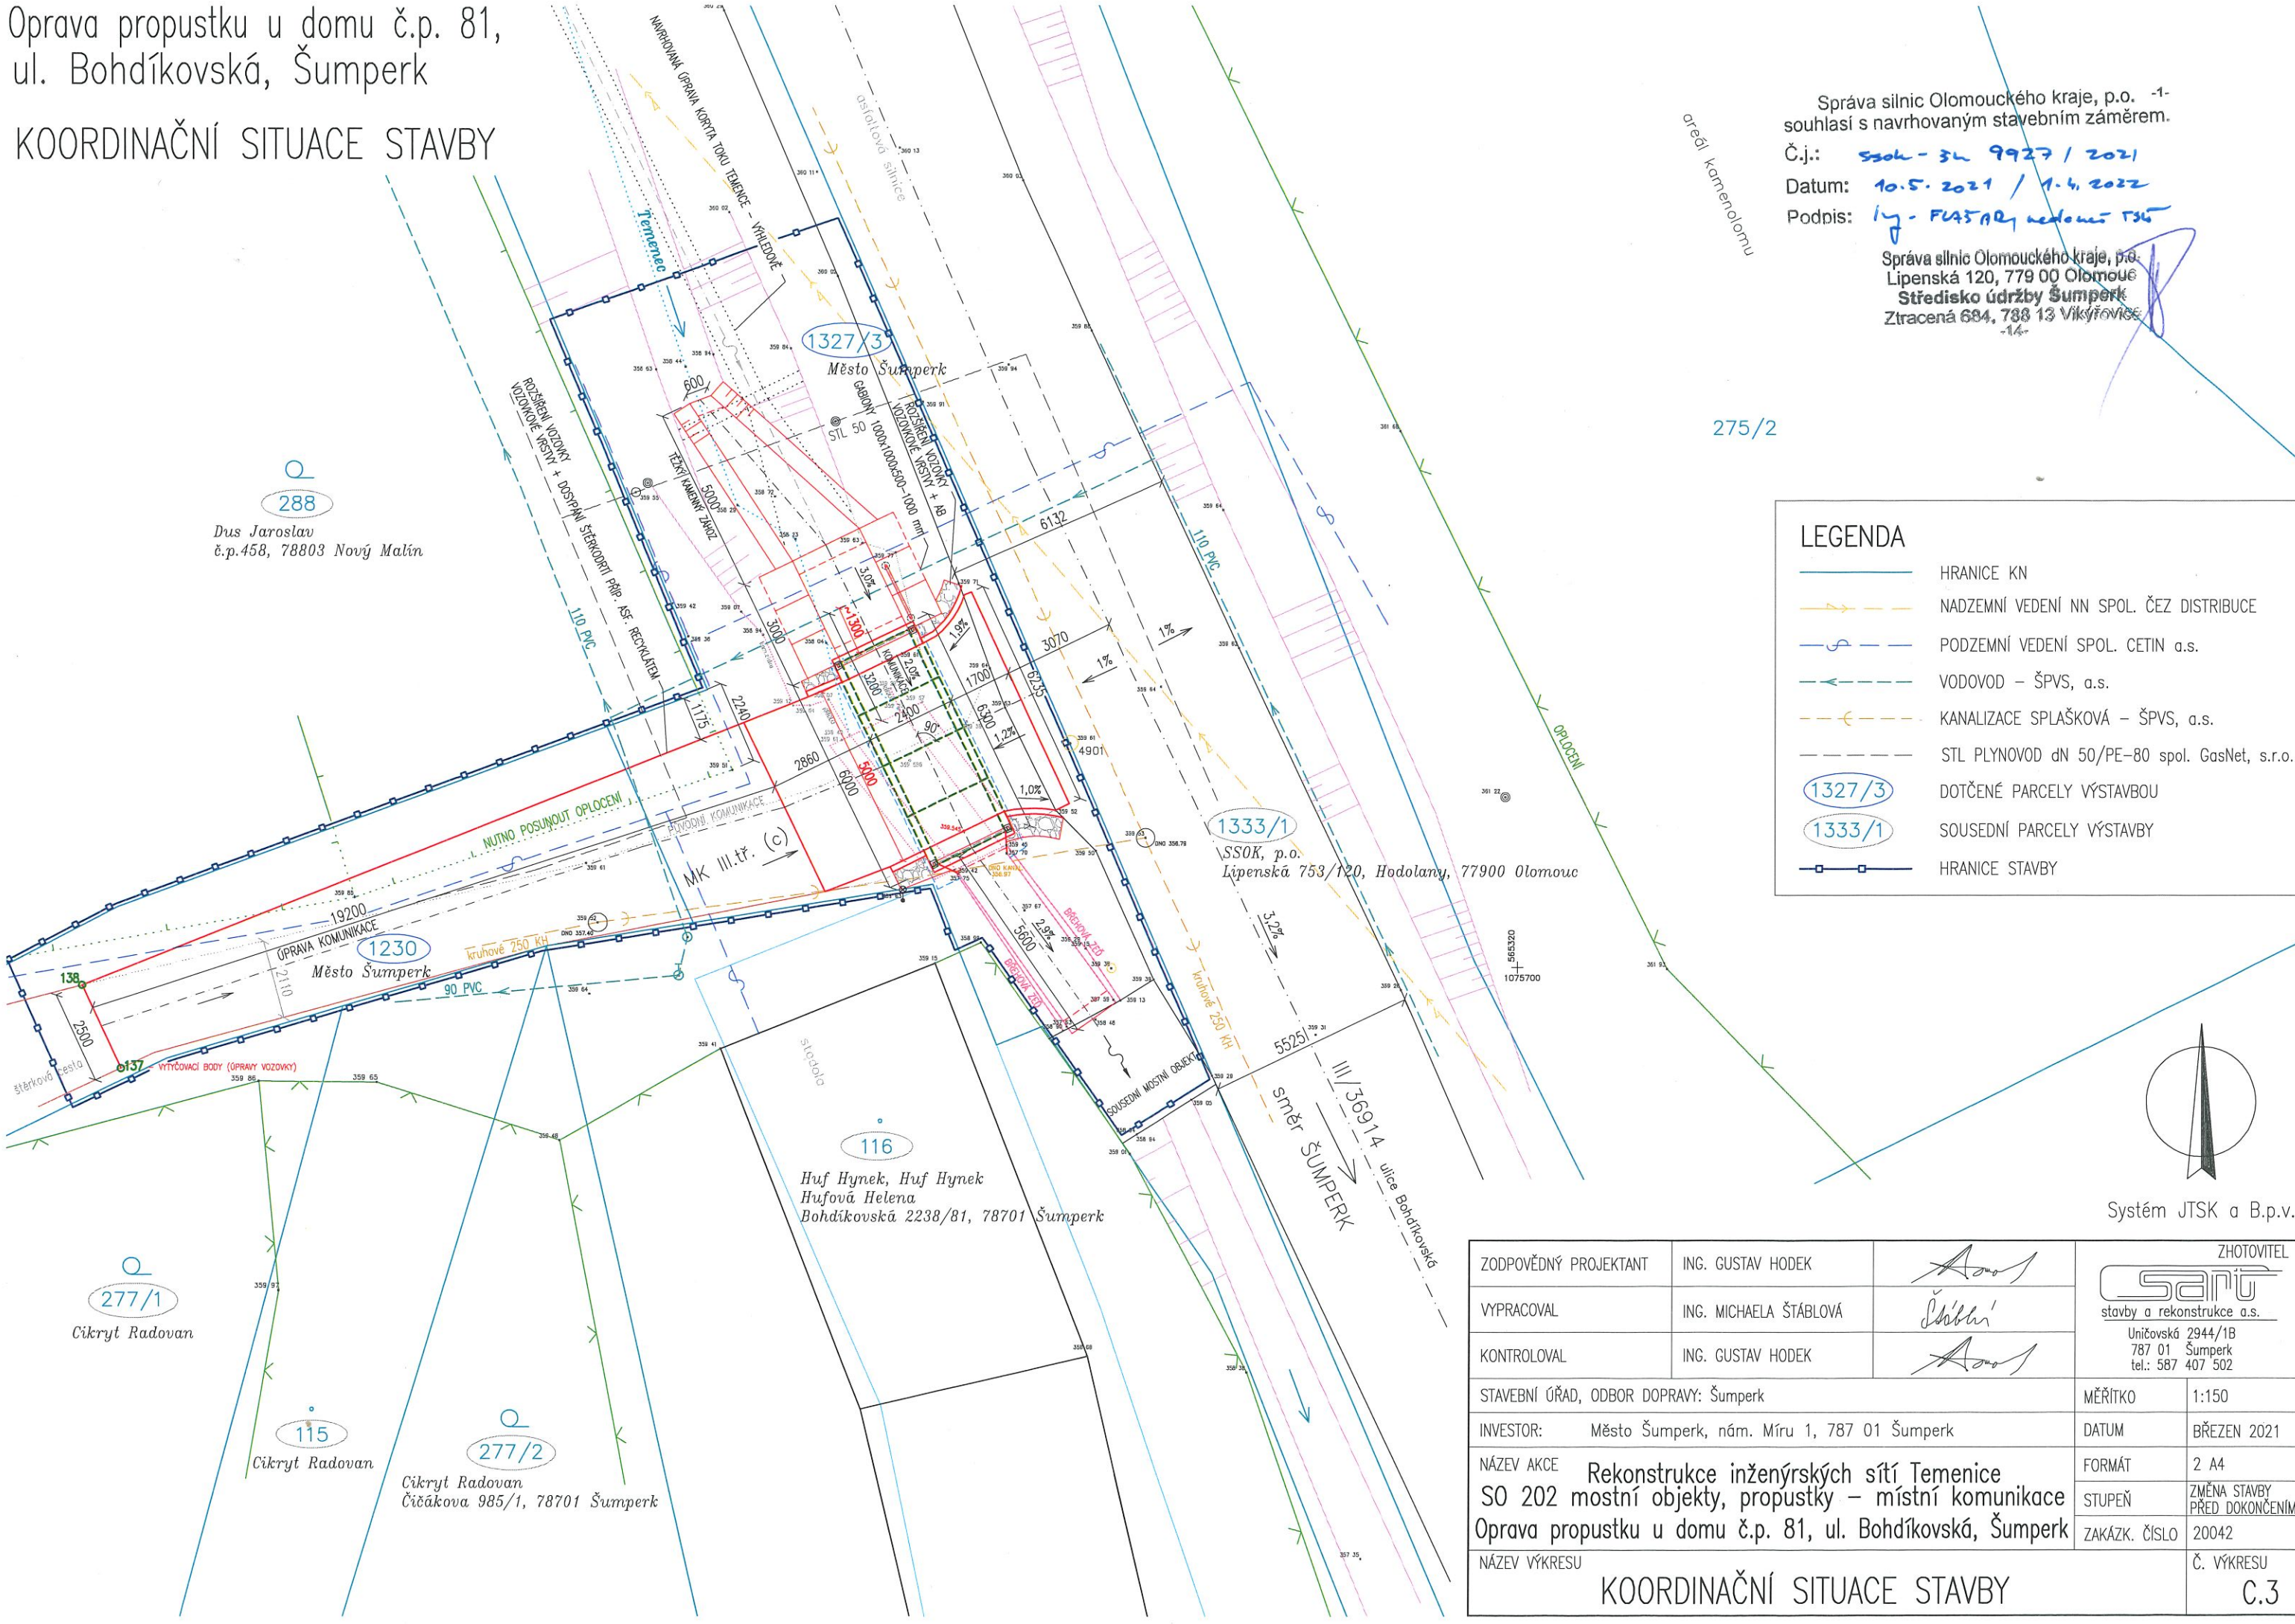

LEGENDA

- HRANICE KN
- NADZEMNÍ VEDENÍ NN SPOL. ČEZ DISTRIBUCE
- PODZEMNÍ VEDENÍ SPOL. CETIN a.s.
- VODOVOD - ŠPVS, a.s.
- KANALIZACE SPLAŠKOVÁ - ŠPVS, a.s.
- STL PLYNOVOD dN 50/PE-80 spol. GasNet, s.r.o.
- 1327/3 DOTČENÉ PARCELY VÝSTAVBOU
- 1333/1 SOUSEDNÍ PARCELY VÝSTAVBY
- HRANICE STAVBY

Správa silnic Olomouckého kraje, p.o. -1-
souhlasí s navrhovaným stavebním záměrem.
Č.j.: *SSOK-34 9927 / 2021*
Datum: *10.5.2021 / 1.4.2022*
Podpis: *ly - FLAŠAR nedovněl TS*
Správa silnic Olomouckého kraje, p.o.
Lipenská 120, 779 00 Olomouc
Středisko údržby Šumperk
Ztracená 684, 788 13 Vítkovice
-14-

ZODPOVĚDNÝ PROJEKTANT	ING. GUSTAV HODEK	<i>Avo</i>	<div>ZHOTOVITEL</div> <div>SANIT</div> <div>stavby a rekonstrukce a.s.</div> <div>Uničovská 2944/1B</div> <div>787 01 Šumperk</div> <div>tel.: 587 407 502</div>	
VYPRACOVAL	ING. MICHAELA ŠTÁBLOVÁ	<i>Štábl</i>		
KONTROLOVAL	ING. GUSTAV HODEK	<i>Avo</i>		
STAVEBNÍ ÚŘAD, ODBOR DOPRAVY: Šumperk			MĚŘITKO	1:150
INVESTOR: Město Šumperk, nám. Míru 1, 787 01 Šumperk			DATUM	BŘEZEN 2021
NÁZEV AKCE			FORMÁT	2 A4
SO 202 mostní objekty, propustky – místní komunikace			STUPEŇ	ZMĚNA STAVBY PŘED DOKONČENÍM
Oprava propustku u domu č.p. 81, ul. Bohdíkovská, Šumperk			ZAKÁZK. ČÍSLO	20042
NÁZEV VÝKRESU			Č. VÝKRESU	C.3
KOORDINAČNÍ SITUACE STAVBY				